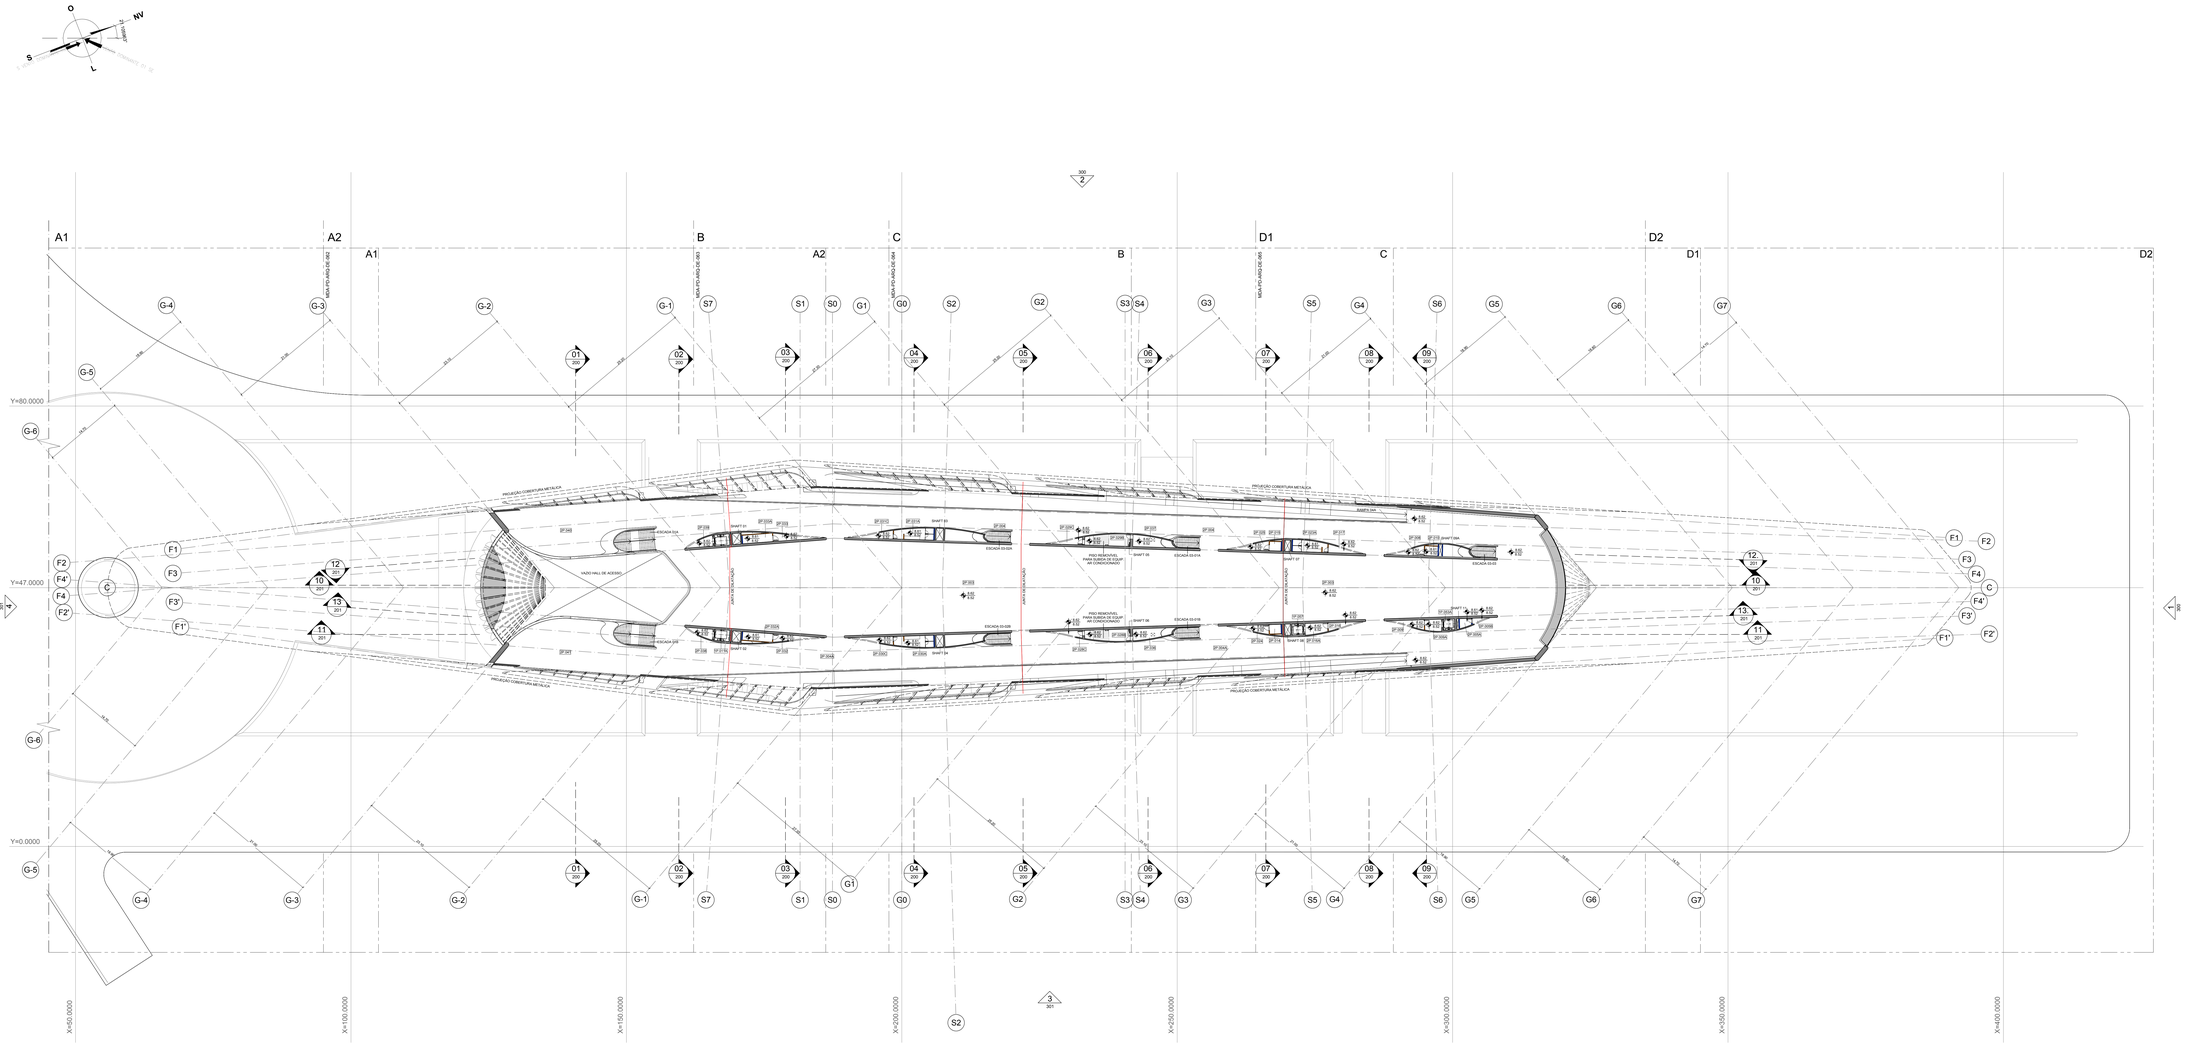

DOCUMENTOS DE REFERÊNCIA:

Nº	DESCRIÇÃO	DOCUMENTO
1	PLANTA 2º PAVIMENTO - TRECHO A2	MDA-PO-ARQ-DE-062
2	PLANTA 2º PAVIMENTO - TRECHO B	MDA-PO-ARQ-DE-063
3	PLANTA 2º PAVIMENTO - TRECHO C	MDA-PO-ARQ-DE-064
4	PLANTA 2º PAVIMENTO - TRECHO D1	MDA-PO-ARQ-DE-065

LEGENDAS:

LEGENDA GRÁFICA

TÍTULO — TÍTULO E ESCALA DO DESENHO
ESCALA 1/XX
P.XXX — INDICAÇÃO DE PORTAS (Nº DA PORTA)
J.XXX — INDICAÇÃO DE JANELAS (Nº DA JANELA)

CÓDIGO DE COMPARTIMENTO
PAVIMENTO
COMPARTIMENTO
EXP.XXm2

INDICAÇÃO DE PÉ DIREITO
INDICAÇÃO DE NÍVEL EM ELEVAÇÃO
INDICAÇÃO DE NÍVEL EM PLANTA
INDICAÇÃO PAGINAÇÃO FORRO ou PISO
JUNTA DE DILATAÇÃO

INDICAÇÃO DE CORTE
XX — NÚMERO DO DESENHO
XXX — NÚMERO DA PRANCHA

INDICAÇÃO DE VISTA OU FACHADA
XX — NÚMERO DO DESENHO
XXX — NÚMERO DA PRANCHA
XX — EIXO

CHAMADA DE DETALHE / AMPLIAÇÃO
XX — NÚMERO DETALHE (DU) / AMPLIAÇÃO (AMPU)
XXX — NÚMERO DA PRANCHA
XX — NÚMERO DETALHE (DU) / AMPLIAÇÃO (AMPU)
XXX — NÚMERO DA PRANCHA

CÓDIGO DE ACABAMENTO
(TETO)
(RODAPÉ)
(PAREDE)
(PISO)
Ex: TE | RO | PA | PI

LEGENDA VEDAÇÕES

- ESTRUTURA DE CONCRETO EM CORTE * *
- ALVENARIA ESTRUTURAL 19cm
- BLOCO DE CONCRETO 9cm REVESTIMENTO 2,5cm
- BLOCO DE CONCRETO 14cm REVESTIMENTO 2,5cm
- BLOCO DE CONCRETO 19cm PREENCHIDO INTERNAMENTE COM GRAUTE REVESTIMENTO 2,5cm
- BLOCO DE CONCRETO 19cm REVESTIMENTO 2,5cm
- BLOCO DE CONCRETO 19cm PREENCHIDO INTERNAMENTE COM GRAUTE REVESTIMENTO 2,5cm
- BORDA LAJE DO PEP (EXISTENTE)
- ESTRUTURA DE CONCRETO EM VISTA
- ALVENARIA ESTRUTURAL 19cm EM VISTA
- PAREDES EM ESTACAS SECANTES
- DRYWALL
- DIVISÓRIA 01 - PAINEL EM VIDRO DUPLO COM MICRO VENEZIANA
- DIVISÓRIA 02 - PAINEL EM MDF COM LAMBRIZ ACABAMENTO DE MADEIRA TIPO " AMERICAN MAPLE"
- TRATAMENTO ACÚSTICO EM PAINÉIS DE LÃ DE ROCHA, DE VIDRO OU DE PET RECICLADA EDP 50mm, DENSIDADES MÍNIMA 32Kg/m³, COM FACE EM VELOMARACO
- TRATAMENTO ACÚSTICO EM PAINÉIS DE LÃ DE ROCHA, DE VIDRO OU DE PET RECICLADA EDP 50mm, DENSIDADES MÍNIMA 32Kg/m³, COM FACE EM VELOMARACO PRETO
- PAINEL DE MADEIRA REVESTIDO COM FOLHEADO DE MADEIRA TIPO "AMERICAN MAPLE"
- PAINEL VERTICAL CAIXADO DE RÉGUAS DE MADEIRA TIPO "AMERICAN MAPLE"
- ESTRUTURA DE FIXAÇÃO DO REVEST. PAINEL
- REVESTIMENTO DE PAREDES COM PAINÉIS DE LÃ DE ROCHA, DE VIDRO OU DE PET RECICLADA EDP = 50MM, DENSIDADE MÍNIMA 32KG/M³, COM ACABAMENTO EM TECIDO LÍNREA NEBITA MAIOR QUE 20%)

NOTA 1: EM SITUAÇÕES EM QUE O CONCRETO TEM REVESTIMENTO DE 2,5cm SERÁ IDENTIFICADO NAS PLANTAS DOS TRECHOS COM AMPLIAÇÕES DE DETALHE.

NOTAS GERAIS:

1 - ESTE DOCUMENTO FAZ PARTE DO PROJETO DE DETALHAMENTO DE ARQUITETURA QUE TEM COMO BASE O CONJUNTO DE DESENHOS DO PROJETO EXECUTIVO DE ARQUITETURA FASE OB.

2 - NA EXECUÇÃO DAS FORMAS DE CONCRETO CONSIDERAR SEMPRE PROJETOS COMPLEMENTARES.

3 - MEDIDAS E NÍVEIS EM METROS, SALVO INDICAÇÃO CONTRÁRIA.

4 - CONFERIR MEDIDAS, NÍVEIS E PRUMOS NA OBRA.

PLANTA CHAVE:

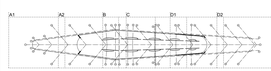

TABELA DE ÁREAS - 2º PAVIMENTO

CÓDIGO	DESCRIÇÃO/AMBIENTE	ÁREA
2º 002	GALERIA DE EXPOSIÇÃO	2214.83 m²
2º 003	GALERIA DE EXPOSIÇÃO	1214.83 m²
2º 004A	EXPOSIÇÃO / CIRCULAÇÃO	1605.95 m²
2º 004B	SALA DE AULA	0.00 m²
2º 005A	EXPOSIÇÃO / CIRCULAÇÃO	1.00 m²
2º 006	CIRCULAÇÃO	8.71 m²
2º 008	CIRCULAÇÃO	8.41 m²
2º 009	CIRCULAÇÃO	8.41 m²
2º 010	SANITÁRIO PNE	4.48 m²
2º 011	SANITÁRIO PNE	4.48 m²
2º 012	CIRCULAÇÃO	8.41 m²
2º 013	CIRCULAÇÃO	8.41 m²
2º 014A	CIRCULAÇÃO	8.31 m²
2º 014B	SANITÁRIO	5.23 m²
2º 015A	SANITÁRIO	5.23 m²
2º 016	CIRCULAÇÃO	7.89 m²
2º 017	CIRCULAÇÃO	8.41 m²
2º 018B	ACESSO MEZANINO GALERIA TÉCNICA	4.68 m²
2º 018C	CIRCULAÇÃO	4.68 m²
2º 018D	ACESSO MEZANINO GALERIA TÉCNICA	4.68 m²
2º 019A	CIRCULAÇÃO	5.98 m²
2º 019B	SANITÁRIO	13.78 m²
2º 019C	SANITÁRIO	13.78 m²
2º 019D	SANITÁRIO	5.23 m²
2º 021C	CIRCULAÇÃO	7.12 m²
2º 021D	CIRCULAÇÃO	7.12 m²
2º 021A	SANITÁRIO PNE	4.48 m²
2º 022	CIRCULAÇÃO	7.89 m²
2º 023	SANITÁRIO PNE	4.48 m²
2º 024	SALA ELÉTRICA	10.87 m²
2º 025	SALA ELÉTRICA	10.87 m²
2º 026	CIRCULAÇÃO	5.98 m²
2º 027	CIRCULAÇÃO	5.98 m²
2º 028	LIXEIRA	3.07 m²
2º 029	DATA	3.07 m²
Grand total: 39		4643.39 m²

Nº REVISÃO	DATA	DESCRIÇÃO DAS REVISÕES	EXECUÇÃO	VERIFICAÇÃO	APROVAÇÃO
R00	01/12/15	EMISSÃO INICIAL	CRISTIANE	LUIS	DANIEL

CONSÓRCIO CONSTRUTOR: Porto Novo

CLIENTE: PREFEITURA DA CIDADE DO RIO DE JANEIRO — COMPANHIA DE DESENVOLVIMENTO URBANO DA REGIÃO DO PORTO DO RIO

OBRA: MUSEU DO AMANHÃ

ETAPA: PROJETO AS BUILT

DISCIPLINA: ARQUITETURA

TÍTULO: 2º PAVIMENTO - PLANTA GERAL

Nº DO DOCUMENTO	PRANCHA	REVISÃO
MDA-AB-ARQ-DE-060	01	R00
DATA: 01/12/15	ESCALA: 1/300	DISCIPLINA: ARQ

RESPONSÁVEL TÉCNICO: DANIEL FERNANDES — CAU: 52964-8 — ART / RRT — ASSINATURA

PROJETISTA: fernandes / arquitetos associados — RESPONSÁVEL TÉCNICO: DANIEL FERNANDES — CAU: 52964-8 — ART / RRT — ASSINATURA

EMPRESA: FERNANDES ARQUITETOS ASSOCIADOS — IDENTIFICAÇÃO: LUIS LIMA — EXECUÇÃO: CRISTIANE SUZUKI — APROVAÇÃO: DANIEL FERNANDES

COPYRIGHT © 2015 FERNANDES ARQUITETOS ASSOCIADOS

FORMATO A0 (EXT: 1189,00 x 841,00 mm)