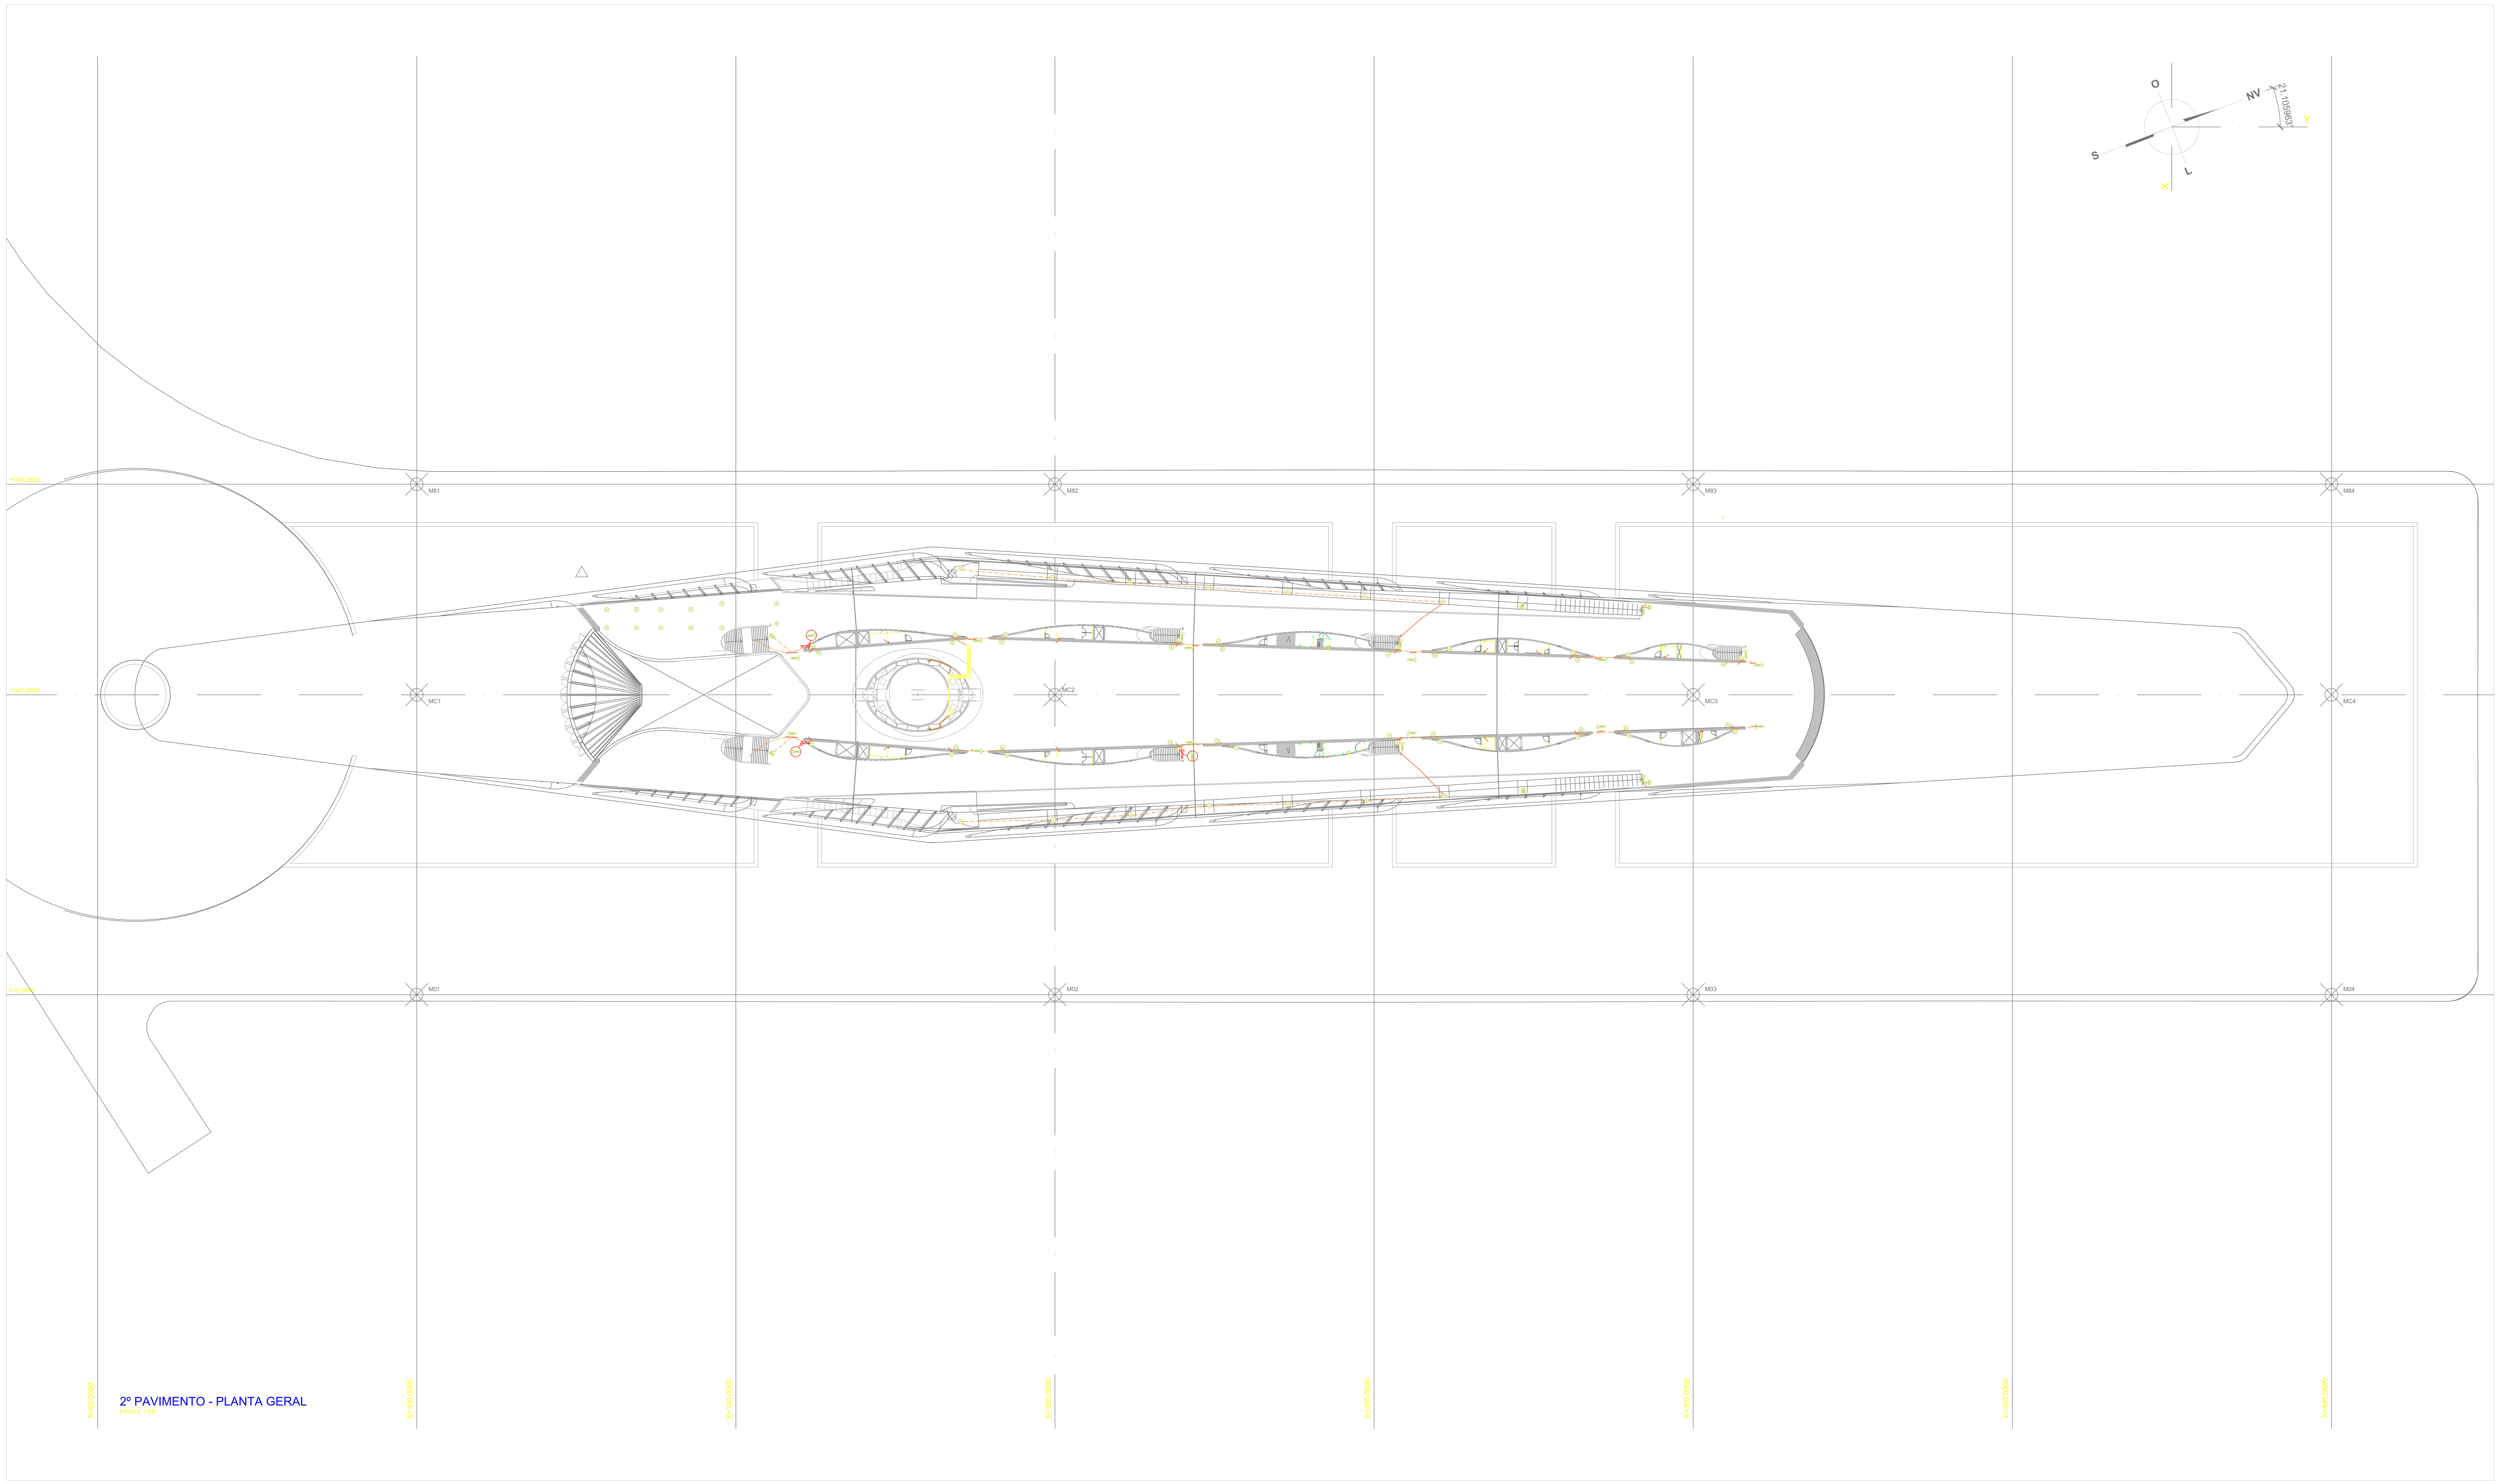

2º PAVIMENTO - PLANTA GERAL

DOCUMENTOS DE REFERÊNCIA:

Nº	DESCRIÇÃO	DOCUMENTO
01	2º PAVIMENTO - PLANTA GERAL	MDA-PE-ARQ-DE-060-R00
02	-	-

LEGENDAS:

NOTAS GERAIS:

1. OS DESENHOS "AS BUILT" FORAM ELABORADOS A PARTIR DE INFORMAÇÕES RECEBIDAS PELA EQUIPE DE PRODUÇÃO DA OBRA. A LUMENS NÃO É RESPONSÁVEL PELA EXECUÇÃO DOS SISTEMAS, CONFORME DESCRITO NOS PROJETOS.

2. A GARANTIA DA INSTALAÇÃO DOS SISTEMAS CONFORME DESENHOS "AS BUILT" E DE INTEIRA RESPONSABILIDADE DO EXECUTOR.

PLANTA CHAVE:

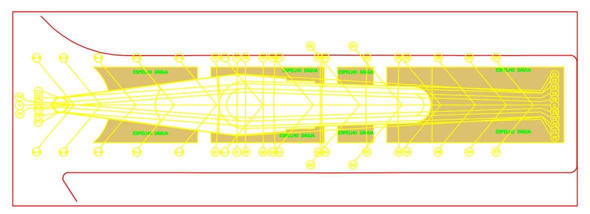

Nº REVISÃO	DATA	DESCRIÇÃO DAS REVISÕES	EXECUÇÃO	VERIFICAÇÃO	APROVAÇÃO
-	-	-	-	-	-
-	-	-	-	-	-
-	-	-	-	-	-
00	04/12/2015	EMISSÃO INICIAL	BRUNO	ALYSSON	CARLOS

CONSÓRCIO CONSTRUTOR: CONCESSIONÁRIA PORTO NOVO

CLIENTE: PREFEITURA DA CIDADE DO RIO DE JANEIRO
COMPANHIA DE DESENVOLVIMENTO URBANO DA REGIÃO DO PORTO DO RIO

RESPONSÁVEL TÉCNICO:
CREA / CAU:
ART / RRT:
ASSINATURA:

OBRA: MUSEU DO AMANHÃ

COORDENAÇÃO PROJETOS: fernandes / arquitetos associados

RESPONSÁVEL TÉCNICO: DANIEL FERNANDES
CREA / CAU: 52964-8
ART / RRT:
ASSINATURA:

ETAPA: PROJETO AS BUILT

DISCIPLINA: INSTALAÇÕES ELÉTRICAS - TOMADAS

TÍTULO: 2º PAVIMENTO - PLANTA GERAL

PROJETISTA: LUMENS

RESP. TÉCNICOS:	CREA / CAU:
CARLOS ALEXANDRE DE FREITAS JORGE	MG-51933/D
ROSEMARY DA SILVA SÁ ARAÚJO	MG-156098/LP

ART / RRT: -
ASSINATURA:

Nº DO DOCUMENTO:	PRANCHA:	REVISÃO:
MDA-AB-ELE-DE-260	01	R00
DATA: 04/12/2015	ESCALA: 1/300	DISCIPLINA: ELE

EMPRESA: LUMENS ENGENHARIA
VERIFICAÇÃO: ALYSSON CAMPOLINA
EXECUÇÃO: BRUNO ANDRADE
APROVAÇÃO: CARLOS ALEXANDRE

CÓPIA OU IMPRESSÃO DE DOCUMENTO NÃO CONTROLADA

FORMATO A0 EST - 1559.00 x 841.00 mm