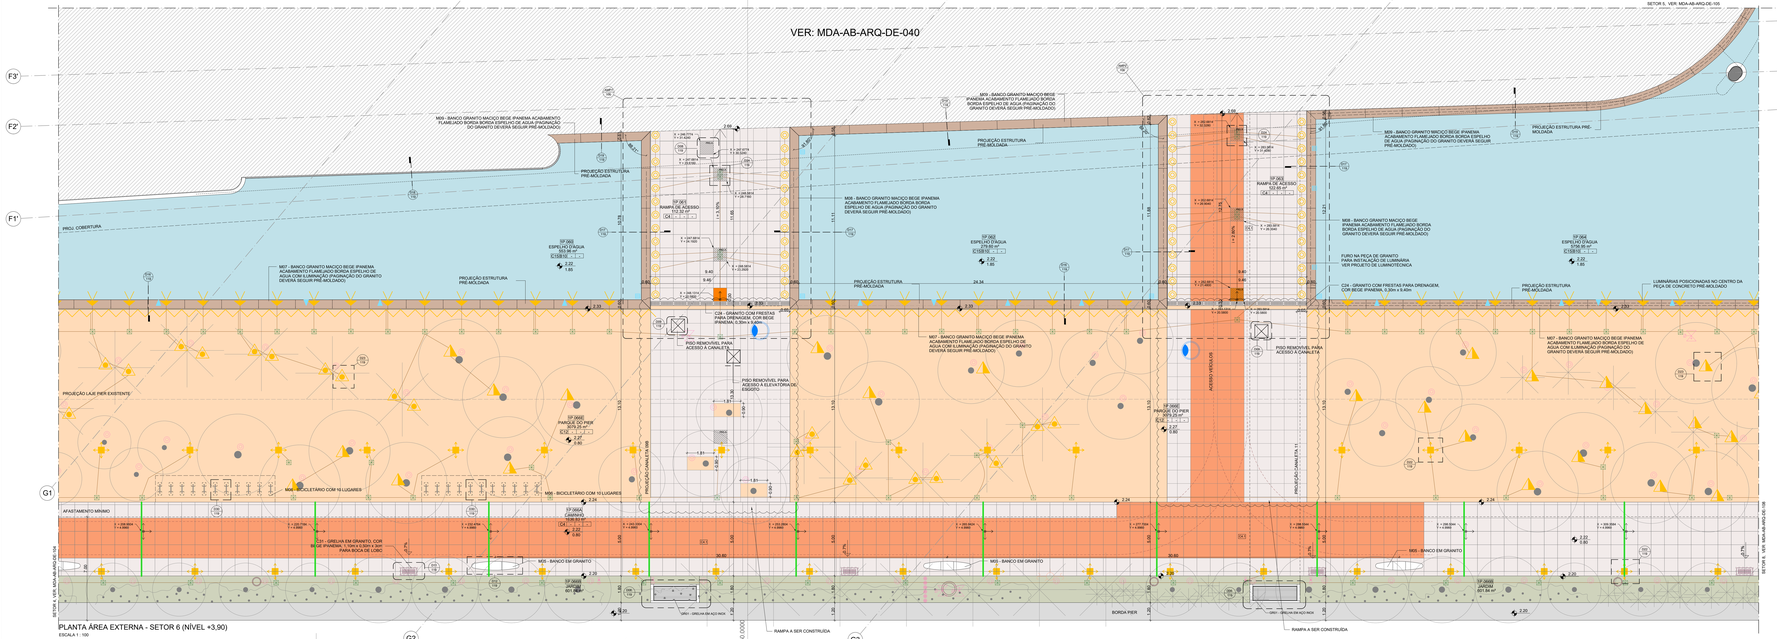


## PLANTA ÁREA EXTERNA - SETOR 6 (NÍVEL +3,90)

ESCALA 1 : 100

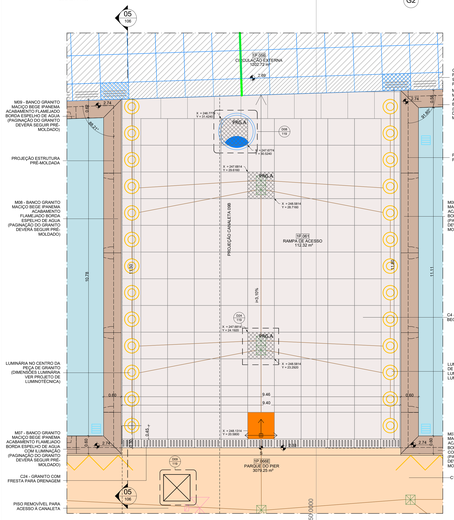


## AMPLIAÇÃO 1 - RAMPA DE ACESSO 1P.061

ESCALA 1 : 50

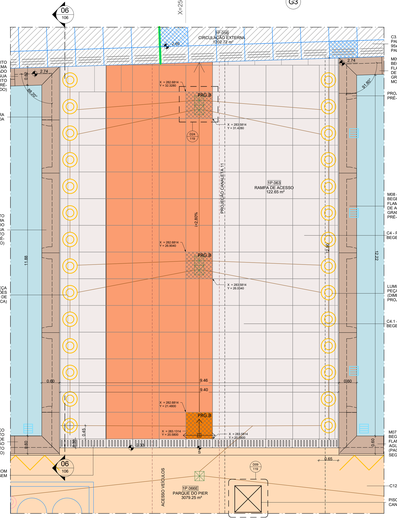


## AMPLIAÇÃO 2 - RAMPA DE ACESSO 1P.063

ESCALA 1 : 50

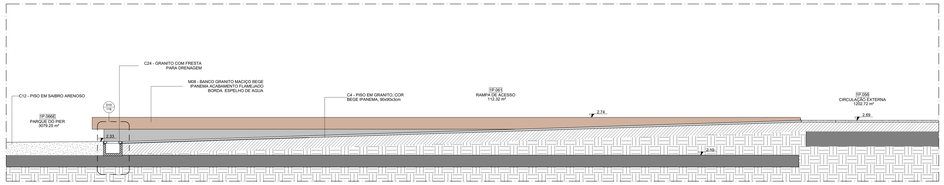


## CORTE RAMPA DE ACESSO 1P.061

ESCALA 1 : 25

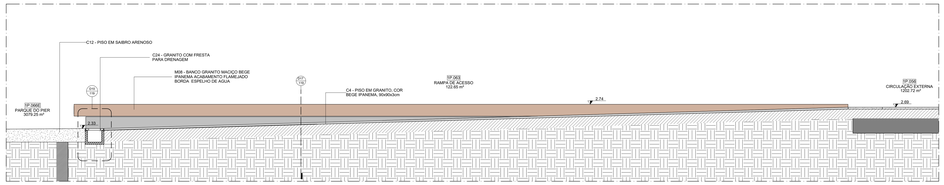


## CORTE RAMPA DE ACESSO 1P.063

ESCALA 1 : 25

ESQUEMA COORDENADAS NA PAGINAÇÃO DE PISO EM GRANITO BEGE IPANEMA ÁREA EXTERNA

COORDENADAS INDICADAS NA PLANTA ENCONTRAM-SE NO EIXO DA JUNTA.

PISO REMOVÍVEL PARALELO A MEDIANA DE EQUAL EXTREMIDADES DA PLACA OPOSTAS DIAGONALMENTE

JUNTA DE ASSENTAMENTO DE PISO: 2,00cm

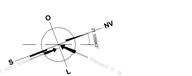


## LEGENDA ESPECÍFICA DE PAGINAÇÃO DE PISO EM GRANITO DA ÁREA EXTERNA

| NOME | DESCRIÇÃO | | SETOR | QUANTIDADE | TOTAL PAVIMENTO |
|---|---|---|---|---|---|
| PG.A | 0,90 / 0,90 | GRANITO COR BEGE IPANEMA, 90x90x3cm | CONFORME ESPELHADA | 419,76m² (4663,10m²) | 5857,93m² |
| | | TRECHO DE PAGINAÇÃO COM RECORTES DE PLACAS | CONFORME ESPELHADA | 744,56m² | |
| PRO.A | 0,90 / 0,90 | PISO REMOVÍVEL EM GRANITO, COR BEGE IPANEMA, 90x90x3cm | SETOR 1 / SETOR 2 / SETOR 3 / SETOR 4 / SETOR 5 / SETOR 6 / SETOR 7 | 12,00 / 12,00 / 12,00 / 12,00 / 12,00 / 12,00 / 12,00 | 735,00 m² (8167,00m²) |
| PG.B | 0,90 / 0,90 | GRANITO COR BEGE IPANEMA, CORTADO | CONFORME ESPELHADA | 27,00m² (300,00m²) | 2289,14m² |
| | | TRECHO DE PAGINAÇÃO COM RECORTES DE PLACAS | CONFORME ESPELHADA | 24,86m² | |
| PRO.B | 0,90 / 0,90 | PISO REMOVÍVEL EM GRANITO, COR BEGE IPANEMA, 90x90x3cm | SETOR 1 / SETOR 2 / SETOR 3 / SETOR 4 / SETOR 5 / SETOR 6 / SETOR 7 | 2,00 / 2,00 / 2,00 / 2,00 / 2,00 / 2,00 / 2,00 | 35,28 m² (392,00m²) |
| PG.01 | 1,78 / 0,76 | GRANITO, COR BEGE IPANEMA, COM PAGINAÇÃO VARIÁVEL, e=3cm | SETOR 1 (PRAÇA DO MUSEU) | 86 UN | 86 UN |
| PG.02 | 1,78 / 0,76 | GRANITO, COR BEGE IPANEMA, COM PAGINAÇÃO VARIÁVEL, e=3cm | SETOR 1 (PRAÇA DO MUSEU) | 82 UN | 96 UN |
| PRO.02 | 1,78 / 0,76 | PISO REMOVÍVEL EM GRANITO, COR BEGE IPANEMA, COM PAGINAÇÃO VARIÁVEL, e=3cm | SETOR 1 (PRAÇA DO MUSEU) | 14 UN | |
| PG.03 | 1,78 / 0,76 | GRANITO, COR BEGE IPANEMA, COM PAGINAÇÃO VARIÁVEL, e=3cm | SETOR 1 (PRAÇA DO MUSEU) | 96 UN | 96 UN |
| PG.04 | 1,78 / 0,76 | GRANITO, COR BEGE IPANEMA, COM PAGINAÇÃO VARIÁVEL, e=3cm | SETOR 1 (PRAÇA DO MUSEU) | 96 UN | 96 UN |
| PG.05 | 1,78 / 0,76 | GRANITO, COR BEGE IPANEMA, COM PAGINAÇÃO VARIÁVEL, e=3cm | SETOR 1 (PRAÇA DO MUSEU) | 96 UN | 96 UN |
| PG.06 | 1,78 / 0,76 | GRANITO, COR BEGE IPANEMA, COM PAGINAÇÃO VARIÁVEL, e=3cm | SETOR 1 (PRAÇA DO MUSEU) | 96 UN | 96 UN |
| PG.07 | 1,78 / 0,76 | GRANITO, COR BEGE IPANEMA, COM PAGINAÇÃO VARIÁVEL, e=3cm | SETOR 1 (PRAÇA DO MUSEU) | 34 UN | 96 UN |
| PRO.07 | 1,78 / 0,76 | PISO REMOVÍVEL EM GRANITO, COR BEGE IPANEMA, COM PAGINAÇÃO VARIÁVEL, e=3cm | SETOR 1 (PRAÇA DO MUSEU) | 2 UN | |
| PG.08 | 1,78 / 0,76 | GRANITO, COR BEGE IPANEMA, COM PAGINAÇÃO VARIÁVEL, e=3cm | SETOR 1 (PRAÇA DO MUSEU) | 96 UN | 96 UN |
| PG.09 | 1,78 / 0,76 | GRANITO, COR BEGE IPANEMA, COM PAGINAÇÃO VARIÁVEL, e=3cm | SETOR 1 (PRAÇA DO MUSEU) | 96 UN | 96 UN |
| PG.10 | 1,78 / 0,76 | GRANITO, COR BEGE IPANEMA, COM PAGINAÇÃO VARIÁVEL, e=3cm | SETOR 1 (PRAÇA DO MUSEU) | 95 UN | 96 UN |
| PRO.10 | 1,78 / 0,76 | PISO REMOVÍVEL EM GRANITO, COR BEGE IPANEMA, COM PAGINAÇÃO VARIÁVEL, e=3cm | SETOR 1 (PRAÇA DO MUSEU) | 1 UN | |
| PG.11 | 1,78 / 0,76 | GRANITO, COR BEGE IPANEMA, COM PAGINAÇÃO VARIÁVEL, e=3cm | SETOR 1 (PRAÇA DO MUSEU) | 192 UN | 192 UN |
| PG.12 | 1,78 / 0,76 | GRANITO, COR BEGE IPANEMA, COM PAGINAÇÃO VARIÁVEL, e=3cm | SETOR 1 (PRAÇA DO MUSEU) | 192 UN | 192 UN |
| PG.13 | 1,78 / 0,76 | GRANITO, COR BEGE IPANEMA, COM PAGINAÇÃO VARIÁVEL, e=3cm | SETOR 1 (PRAÇA DO MUSEU) | 192 UN | 192 UN |
| PG.14 | 1,78 / 0,76 | GRANITO, COR BEGE IPANEMA, COM PAGINAÇÃO VARIÁVEL, e=3cm | SETOR 1 (PRAÇA DO MUSEU) | 192 UN | 192UN |
| PG.15 | 1,78 / 0,76 | GRANITO, COR BEGE IPANEMA, COM PAGINAÇÃO VARIÁVEL, e=3cm | SETOR 1 (PRAÇA DO MUSEU) | 95 UN | 96 UN |
| PRO.15 | 1,78 / 0,76 | PISO REMOVÍVEL EM GRANITO, COR BEGE IPANEMA, COM PAGINAÇÃO VARIÁVEL, e=3cm | SETOR 1 (PRAÇA DO MUSEU) | 1 UN | |
| PG.16 | 1,78 / 0,76 | GRANITO, COR BEGE IPANEMA, COM PAGINAÇÃO VARIÁVEL, e=3cm | SETOR 1 (PRAÇA DO MUSEU) | 192 UN | 192 UN |
| PG.17 | 1,78 / 0,76 | GRANITO, COR BEGE IPANEMA, COM PAGINAÇÃO VARIÁVEL, e=3cm | SETOR 1 (PRAÇA DO MUSEU) | 192 UN | 192 UN |
| PG.18 | 1,78 / 0,76 | GRANITO, COR BEGE IPANEMA, COM PAGINAÇÃO VARIÁVEL, e=3cm | SETOR 1 (PRAÇA DO MUSEU) | 192 UN | 192 UN |
| PG.19 | 1,78 / 0,76 | GRANITO, COR BEGE IPANEMA, COM PAGINAÇÃO VARIÁVEL, e=3cm | SETOR 1 (PRAÇA DO MUSEU) | 192 UN | 192 UN |
| PRO.19 | 1,78 / 0,76 | PISO REMOVÍVEL EM GRANITO, COR BEGE IPANEMA, COM PAGINAÇÃO VARIÁVEL, e=3cm | SETOR 1 (PRAÇA DO MUSEU) | 33 UN | |
| PG.20 | 1,78 / 0,76 | GRANITO, COR BEGE IPANEMA, COM PAGINAÇÃO VARIÁVEL, e=3cm | SETOR 1 (PRAÇA DO MUSEU) | 96 UN | 96 UN |
| PG.21 | 1,78 / 0,76 | GRANITO, COR BEGE IPANEMA, COM PAGINAÇÃO VARIÁVEL, e=3cm | SETOR 1 (PRAÇA DO MUSEU) | 96 UN | 96 UN |
| PG.22 | 1,78 / 0,76 | GRANITO, COR BEGE IPANEMA, COM PAGINAÇÃO VARIÁVEL, e=3cm | SETOR 1 (PRAÇA DO MUSEU) | 96 UN | 96 UN |
| PG.23 | 1,78 / 0,76 | GRANITO, COR BEGE IPANEMA, COM PAGINAÇÃO VARIÁVEL, e=3cm | SETOR 1 (PRAÇA DO MUSEU) | 96 UN | 96 UN |
| PG.24 | 1,78 / 0,76 | GRANITO, COR BEGE IPANEMA, COM PAGINAÇÃO VARIÁVEL, e=3cm | SETOR 1 (PRAÇA DO MUSEU) | 95 UN | 96 UN |
| PG.34 | 1,78 / 0,76 | GRANITO, COR BEGE IPANEMA, COM PAGINAÇÃO VARIÁVEL, e=3cm | SETOR 1 (PRAÇA DO MUSEU) | 1UN | |
| PG.25 | 1,78 / 0,76 | GRANITO, COR BEGE IPANEMA, COM PAGINAÇÃO VARIÁVEL, e=3cm | SETOR 1 (PRAÇA DO MUSEU) | 96 UN | 96 UN |
| PRO.V | PISO REMOVÍVEL EM GRANITO, COR BEGE IPANEMA, COM PAGINAÇÃO VARIÁVEL, e=3cm | | SETOR 1 | 11 UN | 11 UN |

## DOCUMENTOS DE REFERÊNCIA:

| Nº | DESCRIÇÃO | DOCUMENTO |
|---|---|---|
| 1 | ÁREA EXTERNA - SETOR 6 | MDA-PD-ARQ-DE-106 |
| 2 | PROJETO DE DRENAGEM | MDA-PD-DRE-DE-040a |
| 3 | PROJETO DE ILUMINOTÉCNICA | MDA-PD-LIM-DE-106a |
| 4 | PROJETO DE IRRIGAÇÃO | MDA-PD-IRR-DE-040a |
| 5 | PROJETO DE COMBATE A INCÊNDIO | MDA-PD-CIN-DE-040a |
| 6 | PROJETO DE PAISAGISMO | 227-CB-PD-CIT-001 a 006 |
| 7 | PAVIMENTAÇÃO EXTERNA | 227-CB-ARQ-DG-100 227-CB-ARQ-PI-005-R04 |
| 8 | PROJETO DE IMPERMEABILIZAÇÃO | MDA-PD-IMP-DE-040a |
| 9 | PROJETO ELÉTRICO | MDA-PD-ELE-DE-106a |

## LEGENDAS:

LEGENDA GRÁFICA

TITULO (FONTE LT 12)
TITULO ESCALA DO DESENHO
INDICAÇÃO DE PORTAS (PREFIXO P)
INDICAÇÃO DE JANELAS (PREFIXO JANELA)
CÓDIGO DE COMPARTIMENTO (PAVIMENTO) (COMPARTIMENTO)
INDICAÇÃO DE NÍVEL
INDICAÇÃO DE NÍVEL EM ELEVAÇÃO
INDICAÇÃO DE NÍVEL EM PLANTA
INDICAÇÃO PAGINAÇÃO DE PISO (ALVINO)
JUNTA DE DILATAÇÃO
PROJEÇÃO LAJE PIER EXISTENTE
ACESSO VEÍCULOS

INDICAÇÃO DE CORTE
NÚMERO DO DESENHO
NÚMERO DA PRANCHA

INDICAÇÃO DE VISTA DO ELEVAÇÃO
NÚMERO DO DESENHO
NÚMERO DA PRANCHA
EIXO

CHAMADA DE DETALHE / AMPLIAÇÃO
NÚMERO DETALHE (DD) / AMPLIAÇÃO (AMPD)
NÚMERO DA PRANCHA

CÓDIGOS DE ACABAMENTO
(TR01) (PA1) (B1 | B4 | L) (PI1)(AP1)
(TR01) TRATAMENTO
(PA1) PAVIMENTO
(B1 | B4 | L) BANCO
(PI1) PISO
(AP1) ACABAMENTO

LEGENDA LUMINÁRIAS

- ITEM 01 - LUMINOTÉCNICA
- ITEM 02 - LUMINOTÉCNICA
- ITEM 03 - LUMINOTÉCNICA
- ITEM 04 - LUMINOTÉCNICA
- ITEM 05 - LUMINOTÉCNICA
- ITEM 06 - LUMINOTÉCNICA
- ITEM 07 - LUMINOTÉCNICA
- ITEM 08 - LUMINOTÉCNICA
- ITEM 09 - LUMINOTÉCNICA
- ITEM 10 - LUMINOTÉCNICA
- ITEM 11 - LUMINOTÉCNICA
- HIDRANTE URBANO

LEGENDA - COMBATE A INCÊNDIO

- CANALETA COM GRELHA

LEGENDA - DRENAGEM

- CONJUNTO DE CAIXAS DEPRESSIONAD. E RALO/ESGOTO(ELE - PRE MOLDADA)
- CAIXA DEPRESSIONADA/RALO ESGOTO SANITÁRIO (CE/CS)
- POÇO DE VISITA
- ELEVATÓRIA DE ESGOTO
- POÇO DE VISITA - EXISTENTE
- CAIXA DE INSPEÇÃO PARA ESGOTO SANITÁRIO

LEGENDA ELÉTRICA

- BOCAL BORBOLHADOR - CAIXA ENTERRADA EXISTENTE
- PONTO PARA DISTRIBUIDOR
- VÁLVULAS DE CORTE E FLUTUAÇÃO
- VÁLVULA ESGOTADORA - DIRETRIZ INDICADO
- SENSOR DE CHUVA

LEGENDA ELÉTRICA

- FONTE DE ALIMENTAÇÃO DAS LUMINÁRIAS
- TUBULAÇÃO
- CAIXA DE PASSAGEM EM ALVENARIA

LEGENDA ARQUITETURA

- ACESSO DO CANALETAS
- UNIDADE DE MONITORAMENTO METEOROLÓGICO

LEGENDA HORTALIÇA

- CAIXA DE MINIGRIFA

LEGENDA TRM

- POÇO DE CAPTAÇÃO DA ÁGUA DO MAR
- DISPOSITIVO DE RETORNO TRM
- GREIVA SOKOON - SUCÇÃO ESPELHO D'ÁGUA

LEGENDA - PISOS EXTERNO

- GRANITO BEGE IPANEMA 90x90x3
- VEGETAÇÃO
- SABIRO ARENOSO
- ESPELHO D'ÁGUA
- PISO EMBORRACHADO
- GRANITO BEGE IPANEMA(ABAIXO VEÍCULOS)
- GRANITO MACIÇO BEGE IPANEMA ACABAMENTO FLAMEJADO
- PISO TIPO PAVIMENTAMENTO POR TIRAS DE GRANITO BEGE IPANEMA, 90x10x3cm, E TIRAS DE GRANIL 90x10
- PEDRA DE GRANITO BEGE IPANEMA REMOVÍVEL
- BORDA PIER
- NÓCIO DE FIXAÇÃO DO PISO
- JUNTA DE AÇÃO

LEGENDA VEÍCULOS

- ESTRUTURA DE CONCRETO
- BLOCO DE CONCRETO 14cm
- ESTRUTURA DE CONCRETO DE VISTA
- BLOCO DE CONCRETO 19cm
- ALVENARIA ESTRUTURAL 19cm
- BORDA LAJE DO PIER (EXISTENTE)
- GRADE METÁLICO COM BARRA PORTÁTIL

| TABELA DE ACABAMENTOS | |
|---|---|
| CÓDIGO | DESCRIÇÃO |
| PI01 | GRADE METÁLICO, COR BRANCA |
| PI02 | |
| C4 | GRANITO, COR BEGE IPANEMA, 90x90x3cm |
| C4.1 | GRANITO, COR BEGE IPANEMA, CORTADO |
| C4.2 | GRANITO, COR BEGE IPANEMA, COM PAGINAÇÃO VARIÁVEL, e=3cm |
| C12 | SABIRO ARENOSO |
| C21 | GREIVA EM GRANITO, FRESTAS DRENANTE, COR BEGE IPANEMA |
| C24 | GRANITO COM FRESTAS PARA DRENAGEM, COR BEGE IPANEMA, 90x90x3cm |
| C3.2 | LIMESTONE CREMA PANAMA LEVIGADO, 90x90x3cm COM FENDAS PARA DRENAGEM |
| C2 | GRANITO COR PRETO PARA VÁLVULAS, COR BEGE IPANEMA, 90cm x 90cm x 3cm |
| C3 | GRANITO COR PRETO PARA VÁLVULAS, COR BEGE IPANEMA, 90cm x 90cm x 3cm |
| C7 | PISO TIPO PAVIMENTAMENTO POR TIRAS DE GRANITO BEGE IPANEMA, 90x10x3cm, E TIRAS DE GRANIL 90x10 |
| GRELHA01 | GREIVA FIXADA NA HORIZONTAL, TAMPO METÁLICO COM PISO DE GRADE EM AÇO INOX 316, 20X100 COM RALUGEIRO EM BARRA CHATA |
| GRE2 | GREIVA EM GRANITO, PERFIL DE 1,10 X 0,10M E 0,08X0,05 AÇO INOX 316 - 7,10MPA EXPRESSO EM ARALVA LUMINÁRIA DE AÇO INOX |
| GRE3 | GREIVA CINZA |
| M06 | BANCO EM GRANITO |
| M07 | BANCO GRANITO MACIÇO BEGE IPANEMA ACABAMENTO FLAMEJADO BORDA ESPELHO DE AGUA COM ILUMINAÇÃO (PAGINAÇÃO DO GRANITO DEVERÁ SEGUIR PRÉ-MOLDADO) |
| M08 | BANCO GRANITO MACIÇO BEGE IPANEMA ACABAMENTO FLAMEJADO BORDA ESPELHO DE AGUA (PAGINAÇÃO DO GRANITO DEVERÁ SEGUIR PRÉ-MOLDADO) |
| M09 | BANCO GRANITO MACIÇO BEGE IPANEMA ACABAMENTO FLAMEJADO BORDA ESPELHO DE AGUA (PAGINAÇÃO DO GRANITO DEVERÁ SEGUIR PRÉ-MOLDADO) |
| M10 | BICICLETÁRIO COM 10 LUGARES |
| M11 | BICICLETÁRIO COM 10 LUGARES |
| M12 | PIER METÁLICO COM ESPELHO DE ÁGUA, PARA APOIO DO BANCO GRANITO MACIÇO, TIPO A1, TIPO A2, TIPO B, TIPO C |
| M13 | PIER METÁLICO COM ESPELHO DE ÁGUA, PARA APOIO DO BANCO GRANITO MACIÇO, TIPO D1, TIPO E, TIPO F, TIPO G |
| M14 | PIER METÁLICO COM ESPELHO DE ÁGUA, PARA APOIO DO BANCO GRANITO MACIÇO, TIPO H, TIPO I, TIPO J |
| M15 | PIER METÁLICO COM ESPELHO DE ÁGUA, PARA APOIO DO BANCO GRANITO MACIÇO, TIPO K, TIPO L, TIPO M |

## NOTAS GERAIS:

1 - ESTE DOCUMENTO FAZ PARTE DO PROJETO DE DETALHAMENTO DE ARQUITETURA QUE TEM COMO BASE O CONJUNTO DE DESENHOS DO PROJETO EXECUTIVO DE ARQUITETURA FASE OB.

2 - NA EXECUÇÃO DAS FORMAS DE CONCRETO CONSIDERAR SEMPRE PROJETOS COMPLEMENTARES.

3 - MEDIDAS E NÍVEIS EM METROS. SALVO INDICAÇÃO CONTRÁRIA.

4 - CONFERIR MEDIDAS, NÍVEIS E PRUMOS NA OBRA.

5 - PARA MODULAÇÃO E DIMENSIONAMENTO DOS PRÉ-MOLDADOS DOS CURVATURA, VERIFICAR COM FABRICANTE.

6 - A PAGINAÇÃO DAS RÉGUAS DE GRANITO (BORDA/BANCO E ESPELHO D'ÁGUA) DEVERÁ SEGUIR A PAGINAÇÃO DA ESTRUTURA PRÉ-MOLDADA. CONSIDERAR JUNTAS DE 5mm ENTRE AS RÉGUAS DE GRANITO. (VER DOCUMENTOS MDA-PD-ARQ-DE-105 E MDA-PD-ARQ-DE-110)

7- PAGINAÇÃO DAS LUMINÁRIAS SEGUEM PROJETO DE LUMINOTÉCNICA E DOCUMENTO DE PAVIMENTAÇÃO EXTERNA 227-CB-ARQ-DG-100

8 - ESTE DOCUMENTO NÃO SUBSTITUI A CONSULTA DOS PROJETOS DE INSTALAÇÕES, AR CONDICIONADO E LUMINOTÉCNICA PARA VERIFICAÇÃO DE ESPECIFICAÇÕES DE EQUIPAMENTOS

9 - PAVIMENTAÇÃO EXTERNA DE ACORDO COM DOCUMENTO 227-CB-ARQ-PI-005-R08. JUNTAS DE ALIVIO CONFORME DIRETRIZES DO DOCUMENTO DE ROCHAS ORNAMENTAIS MDA-PD-CRO-DE-020 E MDA-PD-CRO-DE-030

## PLANTA CHAVE:

| Nº REVISÃO | DATA | DESCRIÇÃO DAS REVISÕES | EXECUÇÃO | VERIFICAÇÃO | APROVAÇÃO |
|---|---|---|---|---|---|
| | 01/12/2015 | EMISSÃO INICIAL | CRISTIANE | LUIS | DANIEL |

CONSÓRCIO CONSTRUTOR: PORTO NOVO

CLIENTE: PREFEITURA DA CIDADE DO RIO DE JANEIRO — COMPANHIA DE DESENVOLVIMENTO URBANO DA REGIÃO DO PORTO DO RIO

RESPONSÁVEL TÉCNICO
CREA / CAU
ART / RRT
ASSINATURA

COORDENAÇÃO PROJETOS: fernandes / arquitetos associados

OBRA: MUSEU DO AMANHÃ

ETAPA: PROJETO AS BUILT

DESCIPLINA: ARQUITETURA

RESPONSÁVEL TÉCNICO: DANIEL FERNANDES
CAU SÚMULA
ART / RRT
ASSINATURA

PROJETISTA: fernandes / arquitetos associados

TÍTULO: ÁREA EXTERNA - SETOR 6

| Nº DO DOCUMENTO | PRANCHA | REVISÃO |
|---|---|---|
| MDA-PD-ARQ-DE-106 | 01 | R00 |
| DATA: 01/12/2015 | ESCALA: INDICADA | DESCIPLINA: ARQ |

EMPRESA: FERNANDES ARQUITETOS ASSOCIADOS — VERIFICAÇÃO: LUIS LIMA
EXECUÇÃO: CRISTIANE BUZAR — APROVAÇÃO: DANIEL FERNANDES

FORMATO AB ESP - 1189x841 x 841 (B1-841)